



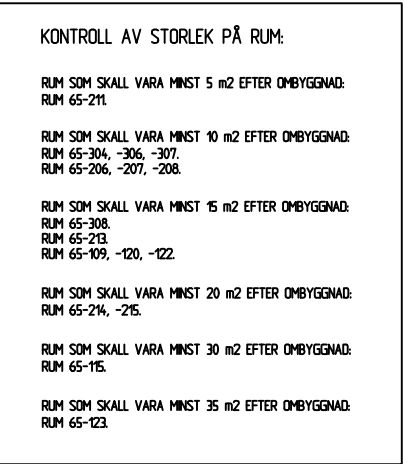

PLAN 3, VINDSPLAN

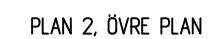

REV	ANT	RENDERING AVSER	DATUM	SIGN
RELATIONSHANDLING				
SLAGESNÄS 1:58 OLOFSTRÖMS KOMMUN				
 BYGGPAKET AB SANDBY 1023 247 92 300RA SANDBY TEL 046 - 801 30				
ORDERNR		KALKYL NR	PROJEKTNR	
DATUM 2014-12-05		RITAD/te-sert LARS HÄRLIN, lars@byggpaket.se		
GALAXEN BYGGNAD 65 PLANLÖSNING ÖVRE PLAN OCH VINDSPAN				
SKALA	1:100 = A1 1:200 = A3	RITNINGSNR A301		BET