



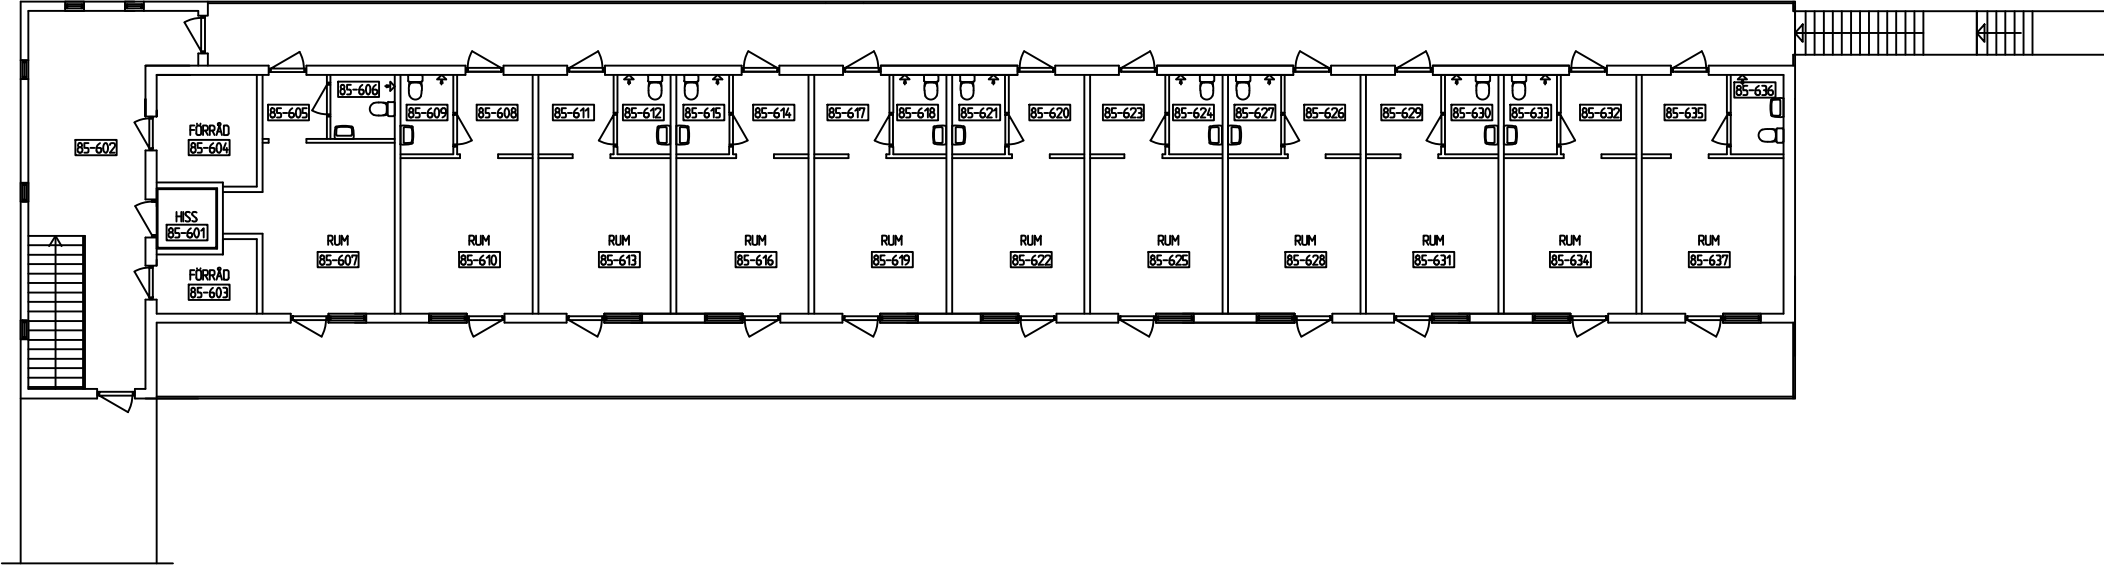

ÖVERVÅNING

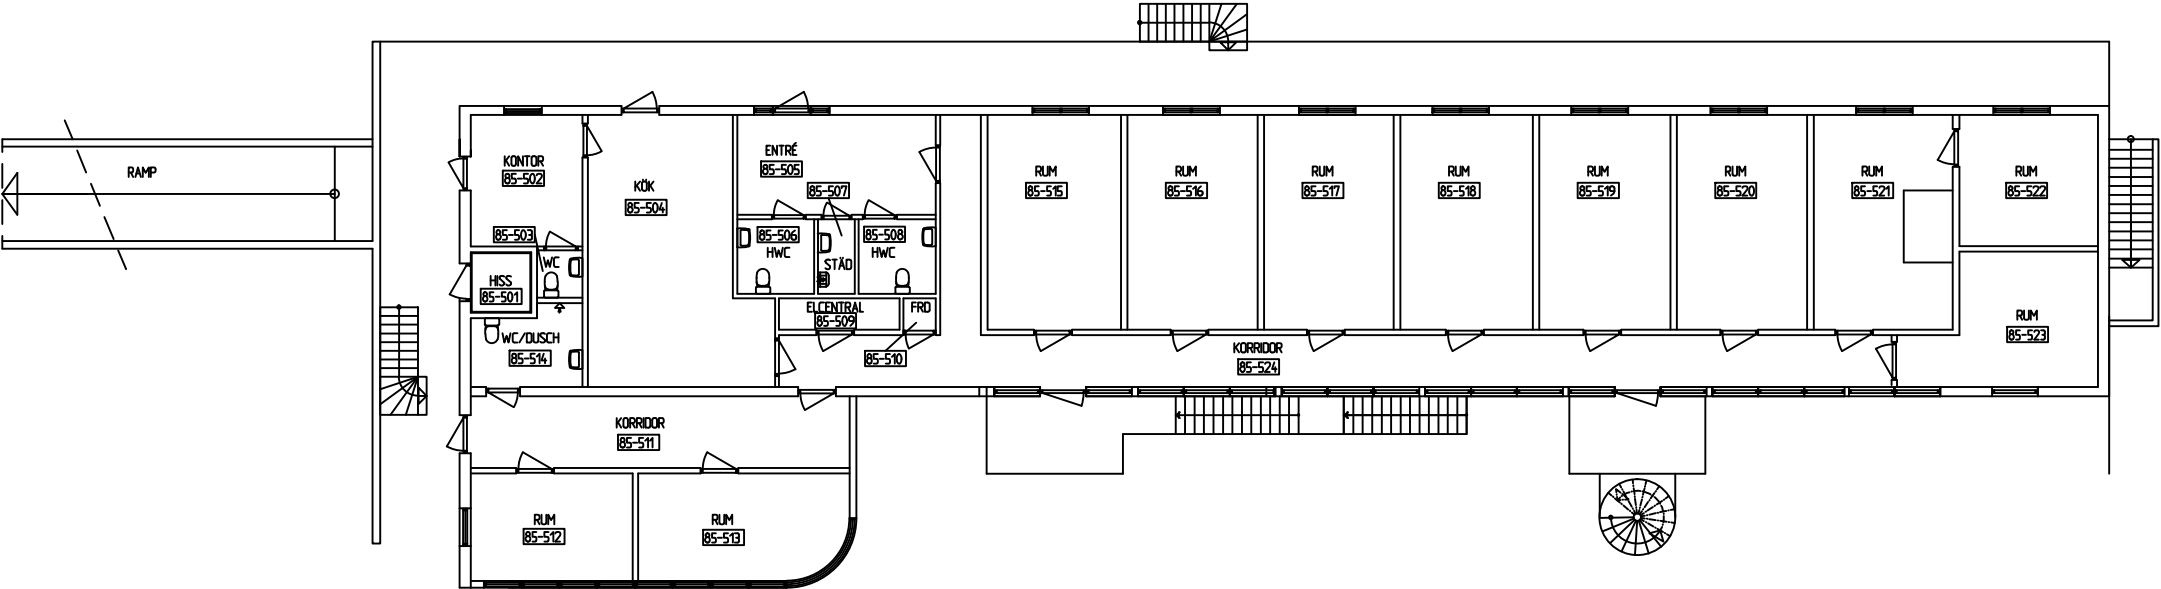

BOTTENVÅNING

REV	ANT	REVIDERING AVSER	DATUM	SIGN
RELATIONSRITNING				
SLAGESNÄS 1:58 OLOFSTRÖMS KOMMUN				
WB BYGGPAKET AB SANDBY 1023 247 92 SÖDRA SANDBY TEL 046 - 801 30				
ORDERNR		KALKYL NR	PROJEKTNR	
2013-10-09		13002	13002	
DATUM		RITAD/Å-post		
2013-10-09		LARS HÄRLIN, lars@byggpaket.se		
GALAXEN BYGGNAD 85 PLANLÖSNING BOTTEN- OCH ÖVERVÅNING				
SKALA 1:100 = A1 1:200 = A3		RITINGSNR		BET
		A401		