


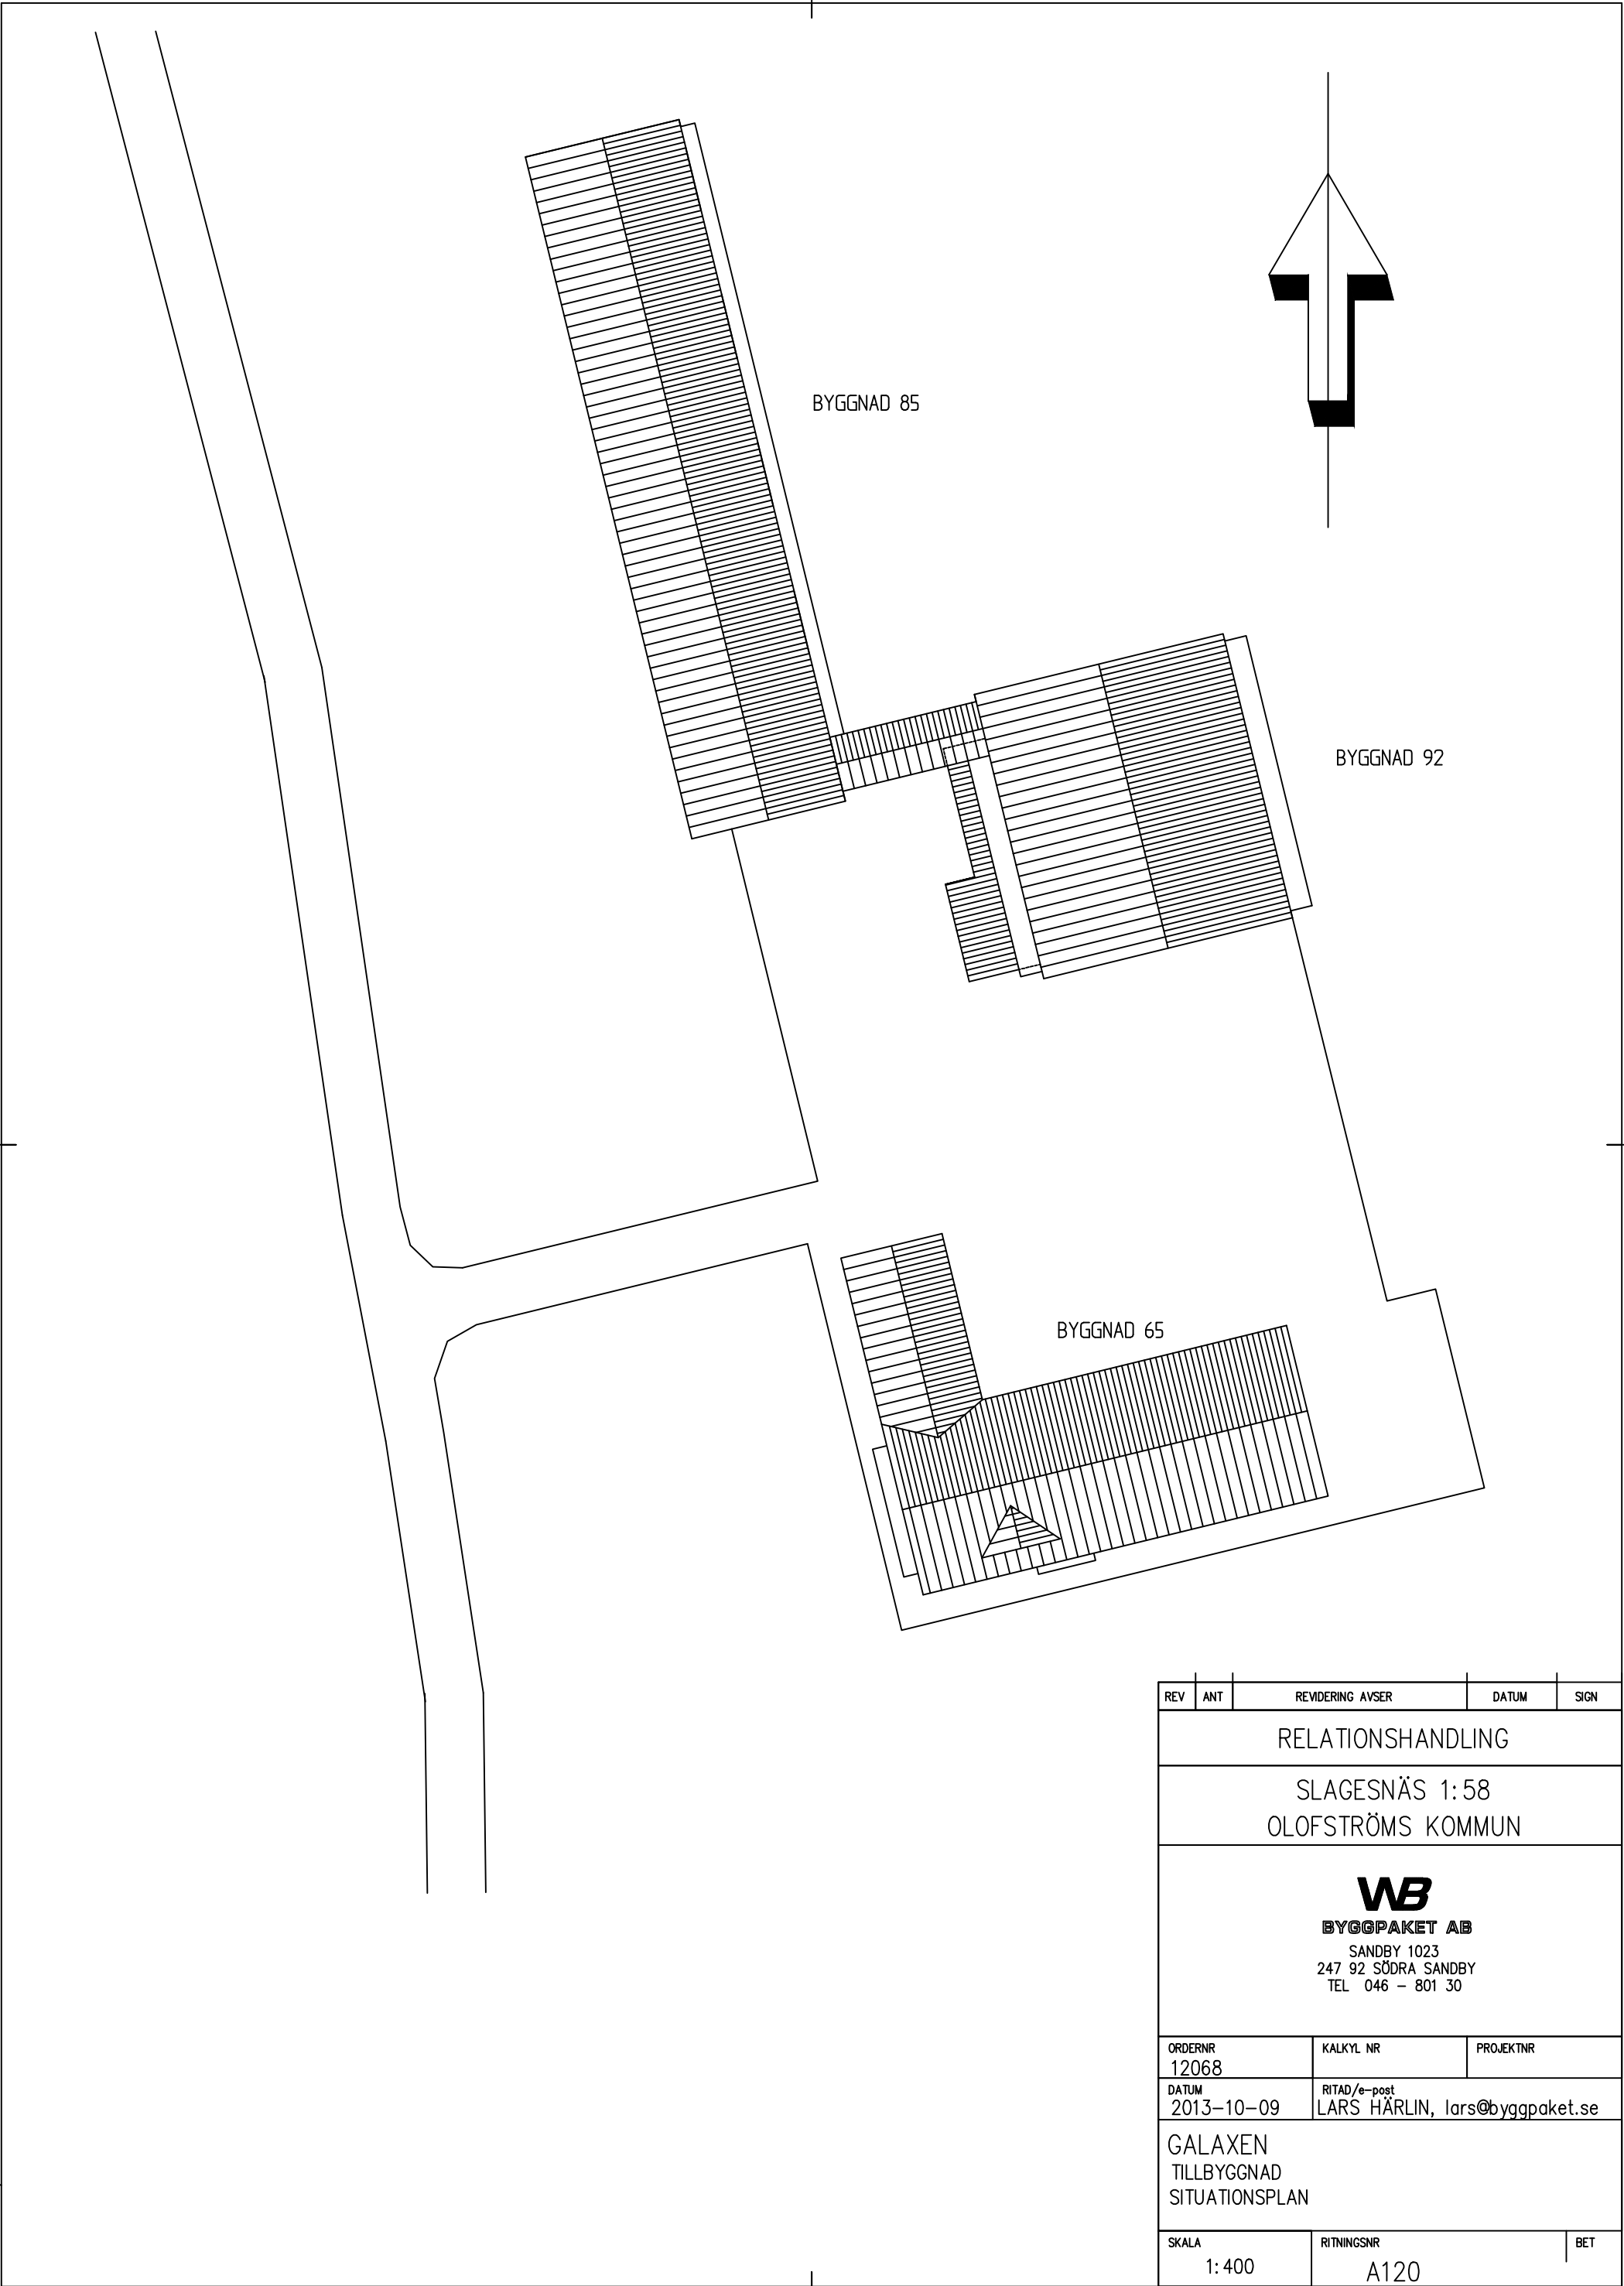

REV	ANT	REVIDERING AVSER	DATUM	SIGN
RELATIONSHANDLING				
SLAGESNÄS 1:58 OLOFSTRÖMS KOMMUN				
WB BYGGPAKET AB SANDBY 1023 247 92 SÖDRA SANDBY TEL 046 – 801 30				
ORDERNR 12068		KALKYL NR	PROJEKTNR	
DATUM 2013–10–09		RITAD/e-post LARS HÄRLIN, lars@byggpaket.se		
GALAXEN TILLBYGGNAD SITUATIONSPLAN				
SKALA 1: 400		RITNINGSNR A120		BET