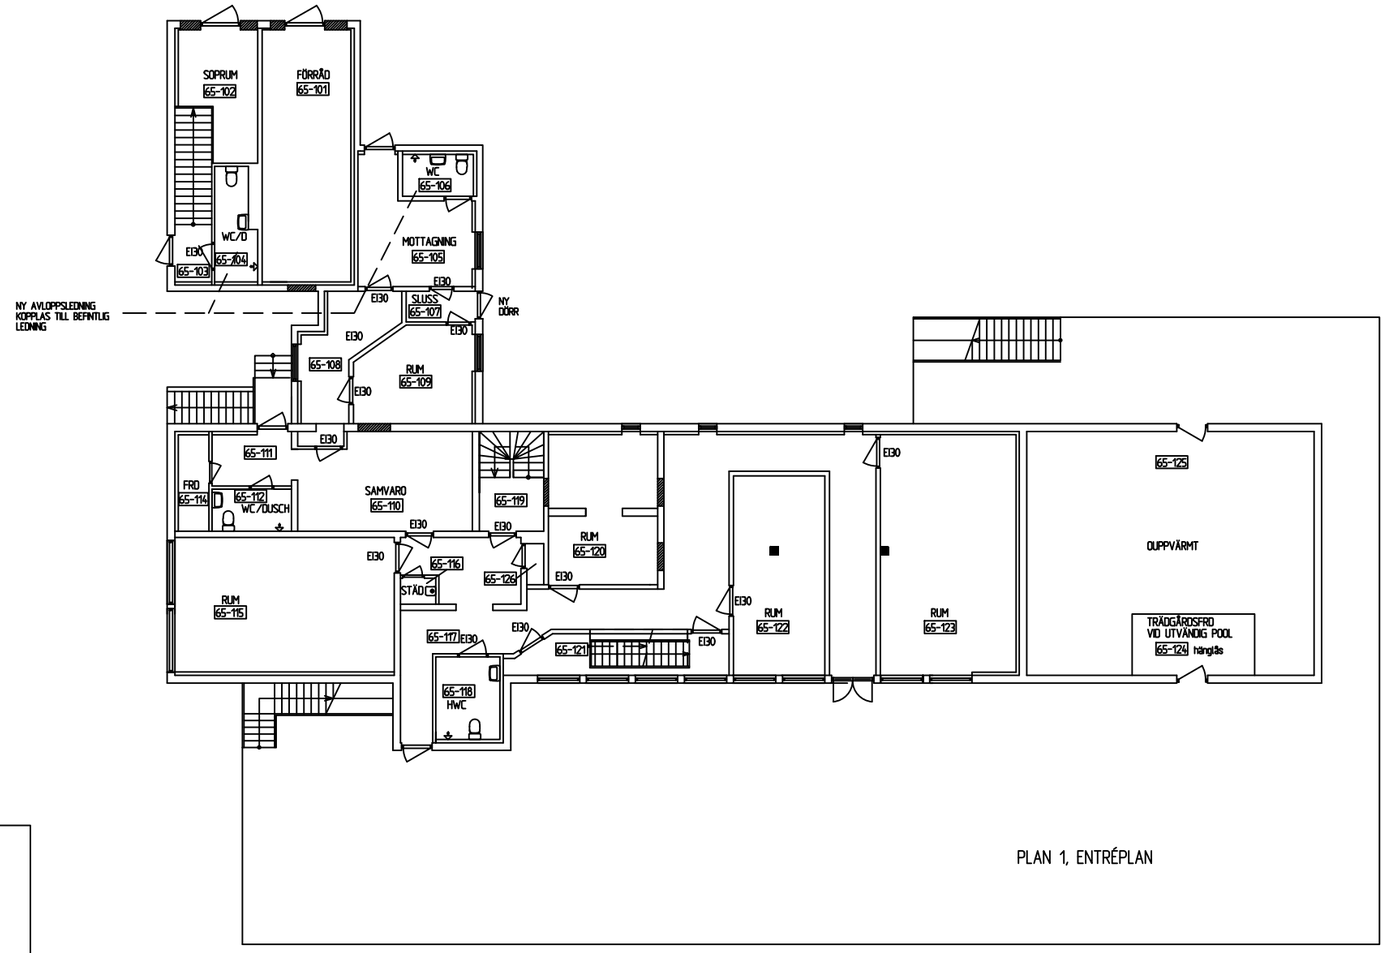

PLAN 1, ENTRÉPLAN

KONTROLL AV STORLEK PÅ RUM:

RUM SOM SKALL VARA MINST 5 m2 EFTER OMBYGGNAD:
RUM 65-211.

RUM SOM SKALL VARA MINST 10 m2 EFTER OMBYGGNAD:
RUM 65-304, -306, -307.
RUM 65-206, -207, -208.

RUM SOM SKALL VARA MINST 15 m2 EFTER OMBYGGNAD:
RUM 65-308.
RUM 65-213.
RUM 65-109, -120, -122.

RUM SOM SKALL VARA MINST 20 m2 EFTER OMBYGGNAD:
RUM 65-214, -215.

RUM SOM SKALL VARA MINST 30 m2 EFTER OMBYGGNAD:
RUM 65-115.

RUM SOM SKALL VARA MINST 35 m2 EFTER OMBYGGNAD:
RUM 65-123.

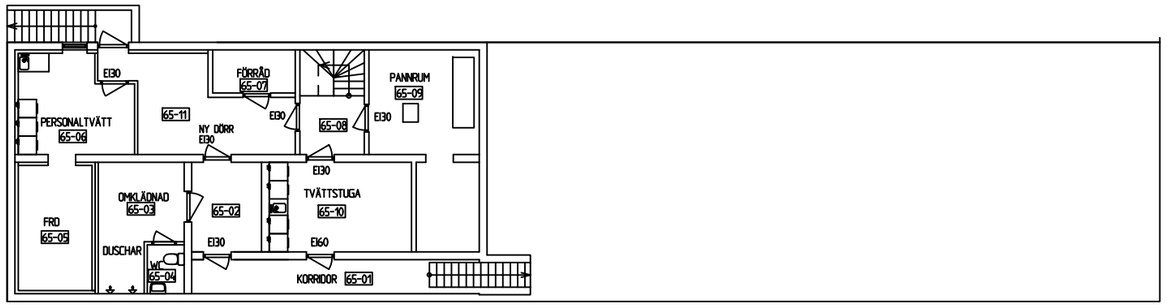

PLAN 0, KÄLLARPLAN

REV	ANT	REVIDERING AVSER	DATUM	SIGN

RELATIONSHANDLING

SLAGESNÄS 1:58
OLOFSTRÖMS KOMMUN

BYGGPAKET AB
SANDBY 1023
247 92 SÖDRA SANDBY
TEL 046 – 801 30

ORDERNR	KALKYL NR	PROJEKTNR
		12033

DATUM	RITAD/e-post
2014-12-05	LARS HÄRLIN, lars@byggpaket.se

GALAXEN
BYGGNAD 65
PLANLÖSNING
KÄLLARE OCH ENTRÉPLAN

SKALA	RITNINGSNR	BET
1:100 = A1 1:200 = A3	A300	